

Legende

Gaja®Matrix

Trinkwasser

- Versorgungsleitung
- Versorgungsleitung (Lage unsicher)
- Versorgungsleitung (stillgelegt)
- Transportleitung
- Transportleitung (Lage unsicher)
- Hausanschlußltg.
- Hausanschlußltg. (Lage unsicher)

Schmutzwasser

- SW-Haltung
- Druckrohrleitung
- Anschlußleitung

Regenwasser

- RW-Haltung
- Druckrohrleitung
- Anschlußleitung


Mischwasser

- MW-Haltung
- Anschlußleitung
- Steuerkabel

Keine Maßentnahme - Maßangaben unverbindlich

Kein Anspruch auf Vollständigkeit der Bestandsunterlagen

Datengrundlage:
Geobasisdaten der Landesvermessung und Geobasisinformation Brandenburg
Bei Lageabweichungen der dargestellten Leitungen und Anlagen ist der Verband umgehend zu informieren.

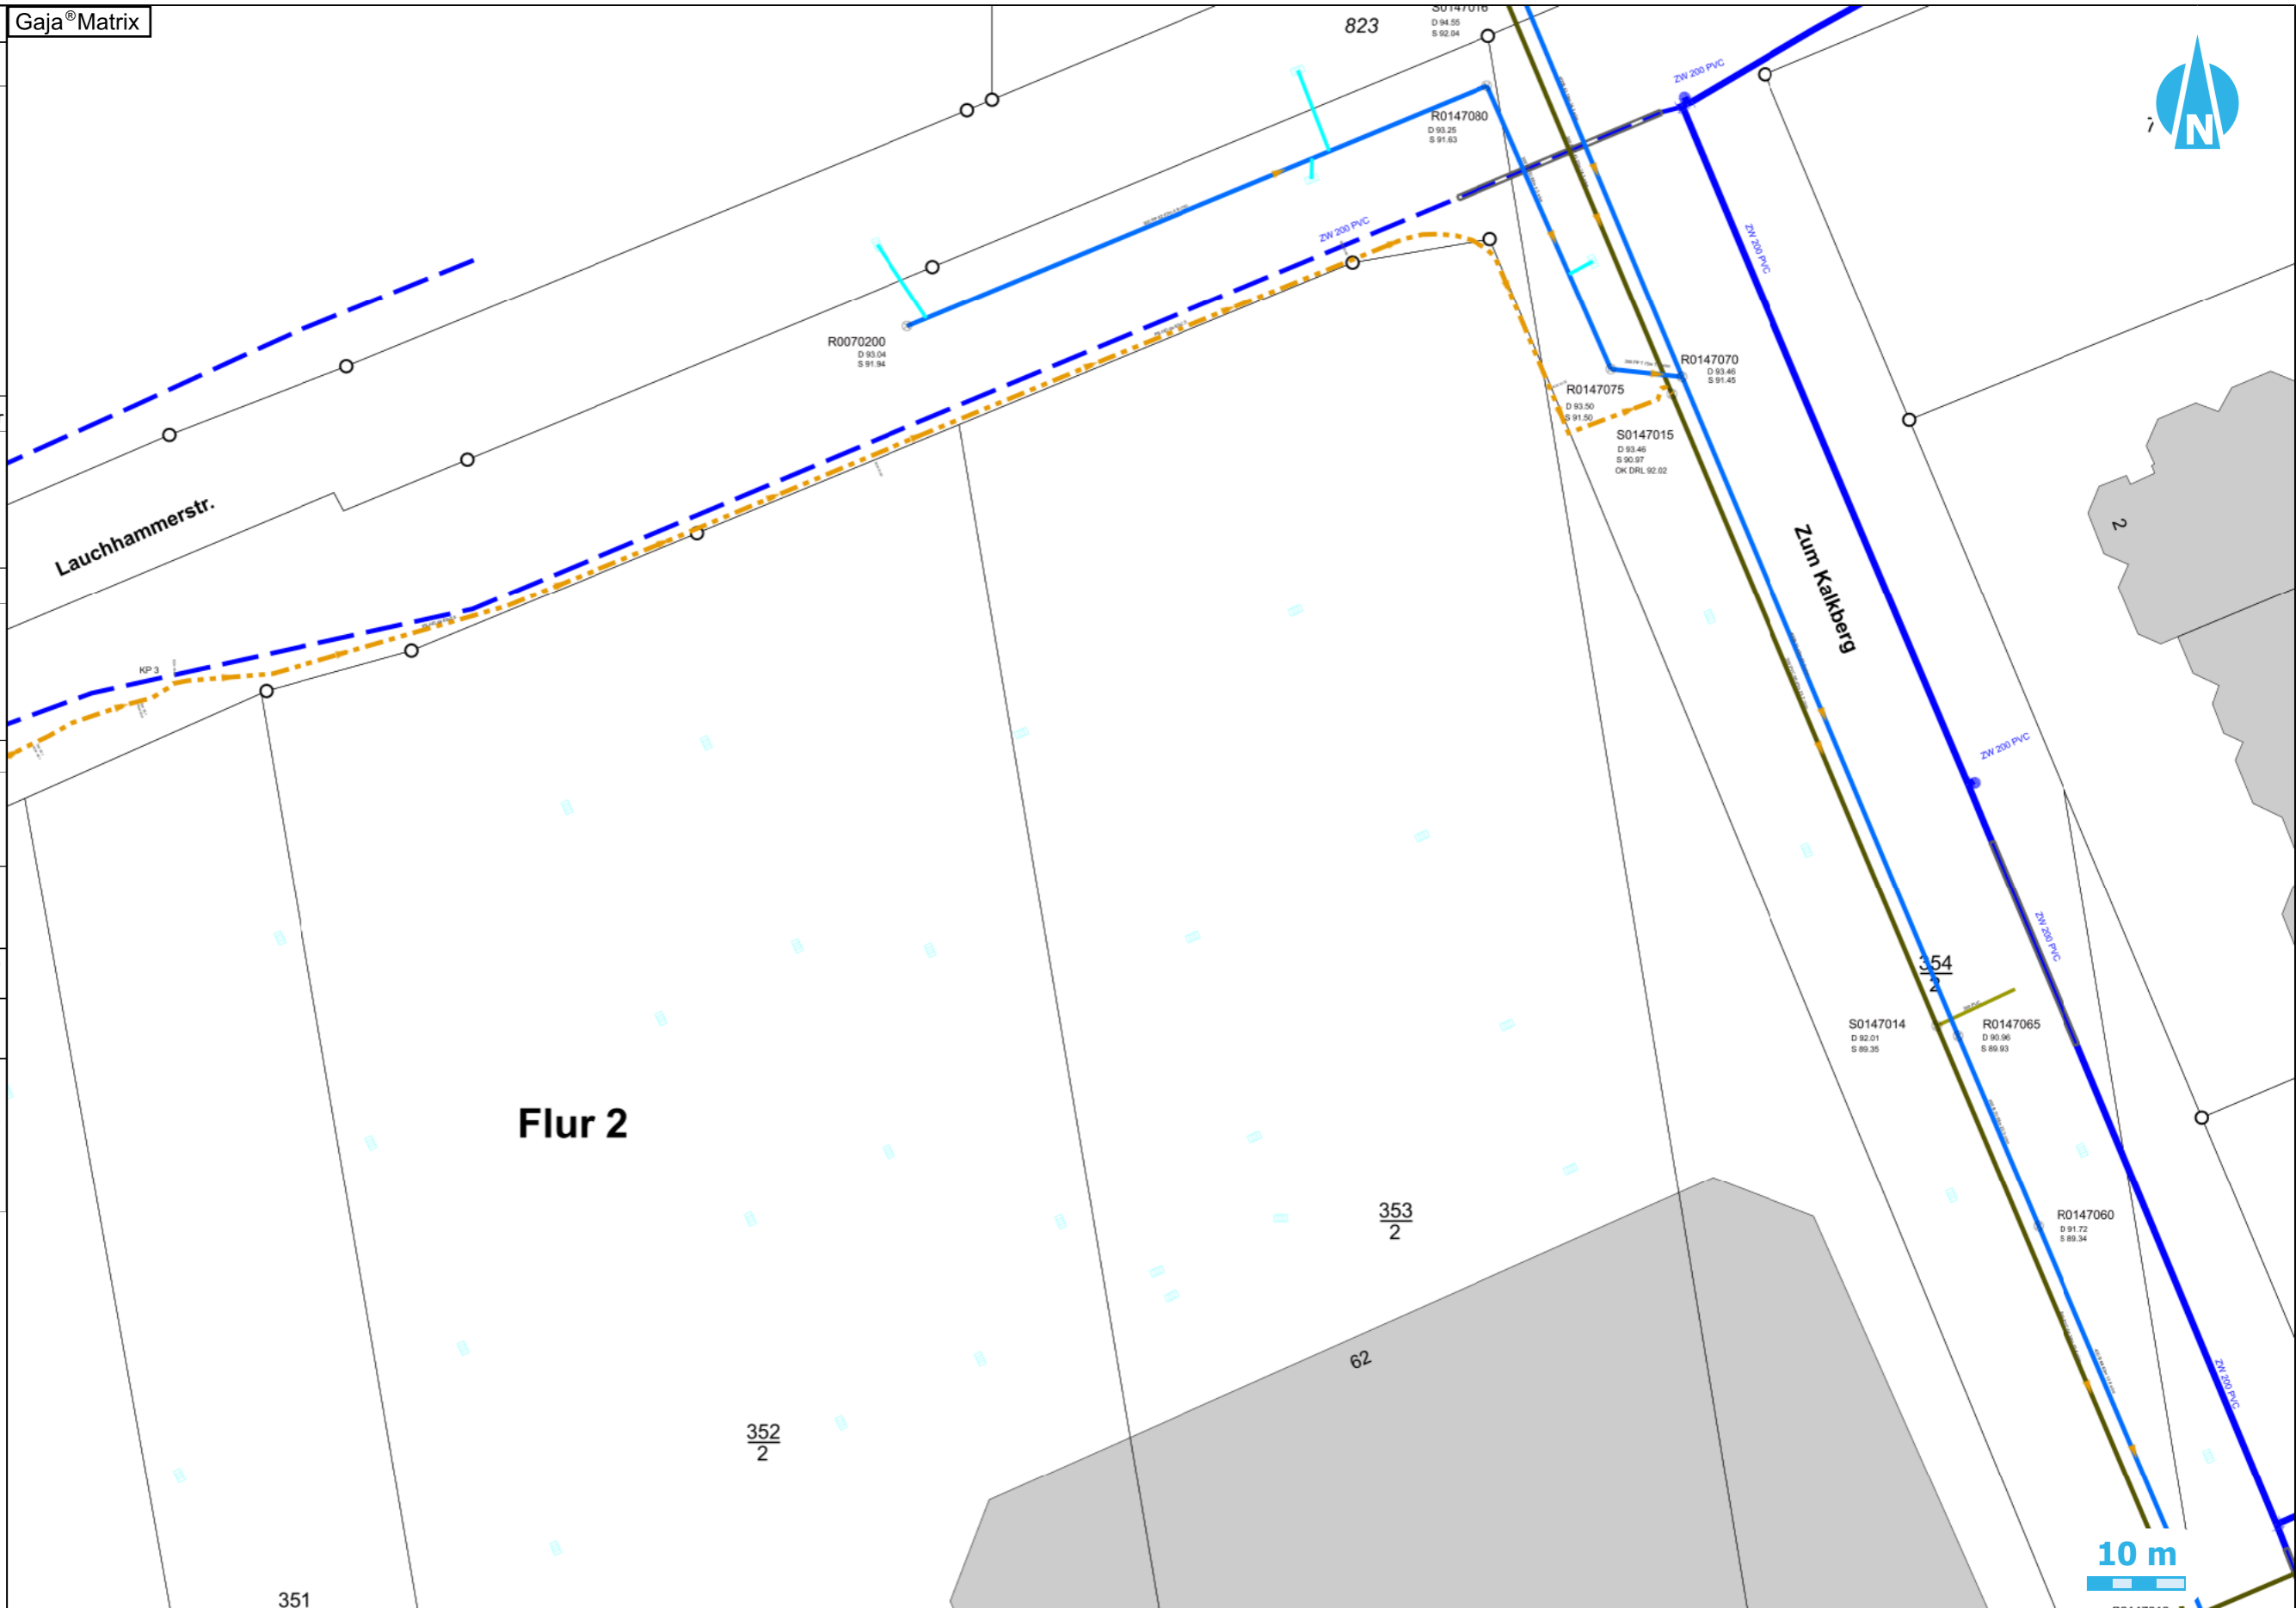

LA 029/2026, Lageplan
 Elsterwerda, Kreuzungsbereich Lauchhammerstr. und Zum Kalkberg
 Aufstellen der 6.Änderung des B-Planes Nr.1 "Industrie- und Gewerbegebiet Elsterwerda-Ost", Elstercenter I

Höhensystem HN76
 10.02.2026 M 1:650 Anlage 5 zur Begründung
 Ort: Elsterwerda

