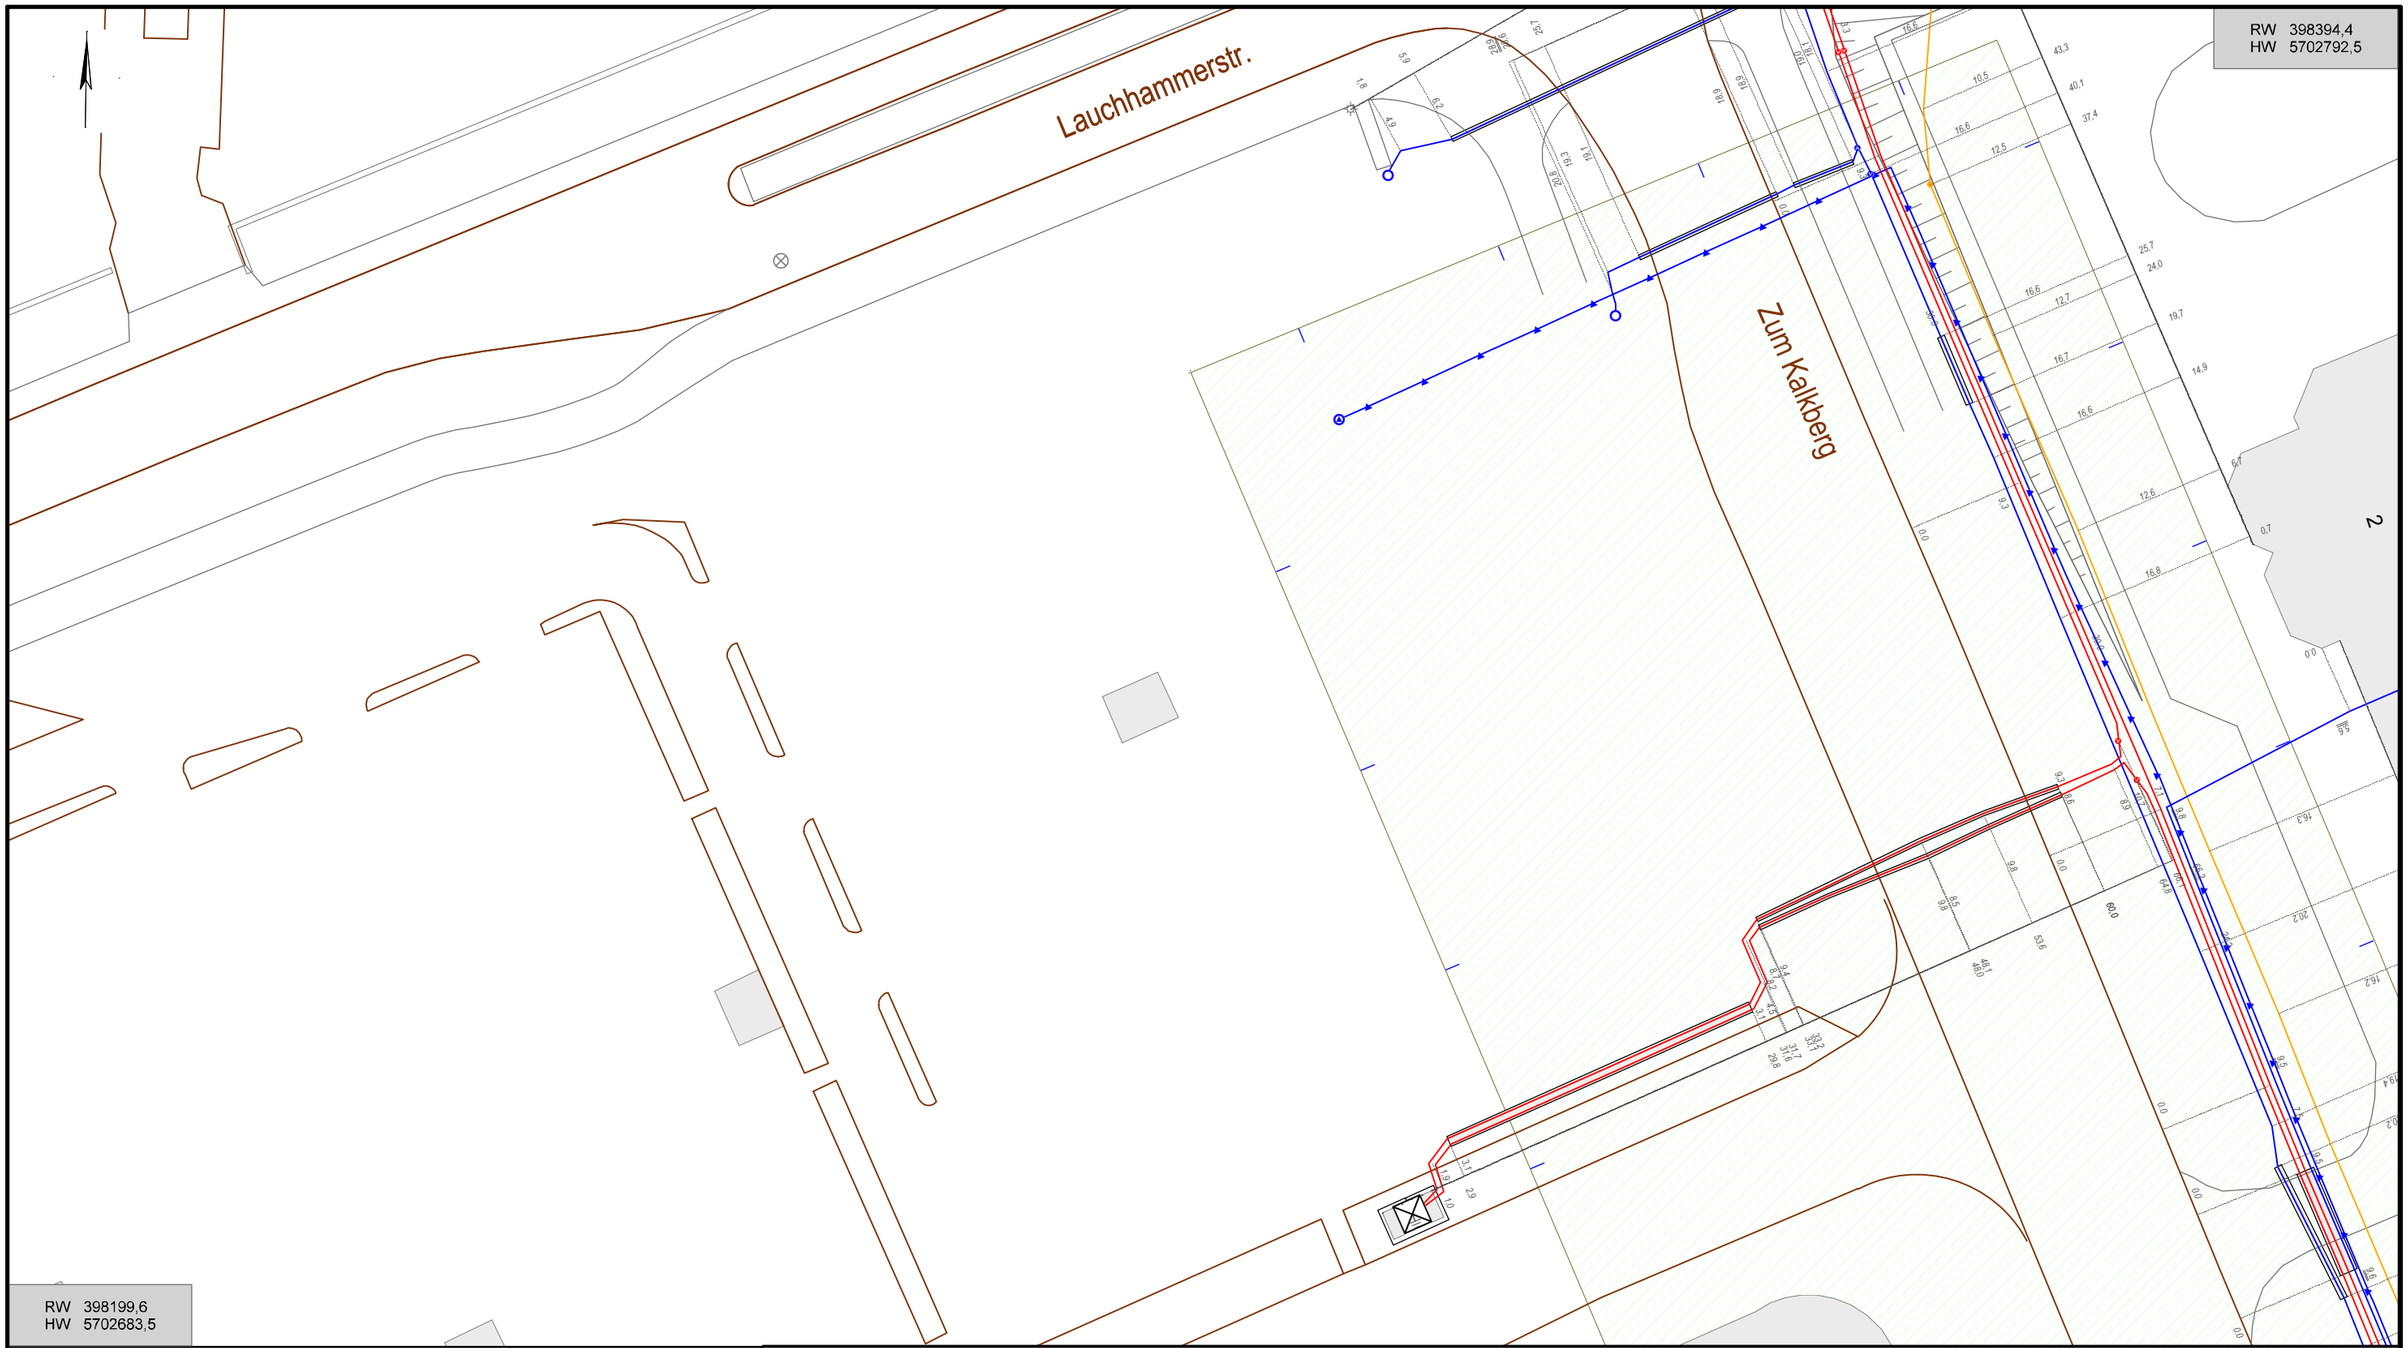

Vorhaben:	6. Änderung des Bebauungsplans Nr. 1 – Teil 1 „Industrie- und Gewerbegebiet Elsterwerda-Ost“, Bereich Lauchhammer Straße (Elstercenter I)
Hinweise:	
Maßstab:	1: 500
Druckdatum:	29.01.2026
Blattnummer:	1
Bearbeiter:	Frau
Unternehmen:	Mitnetz Strom GmbH
Telefon:	0173 3790805
Gemeinde(n):	
Gemarkung(en):	
Ortsteil(e):	Elsterwerda
Straße(n):	
Vorgang Nr.:	118801/26
Nr. PVV (intern):	

Anlage 3 zur Begründung